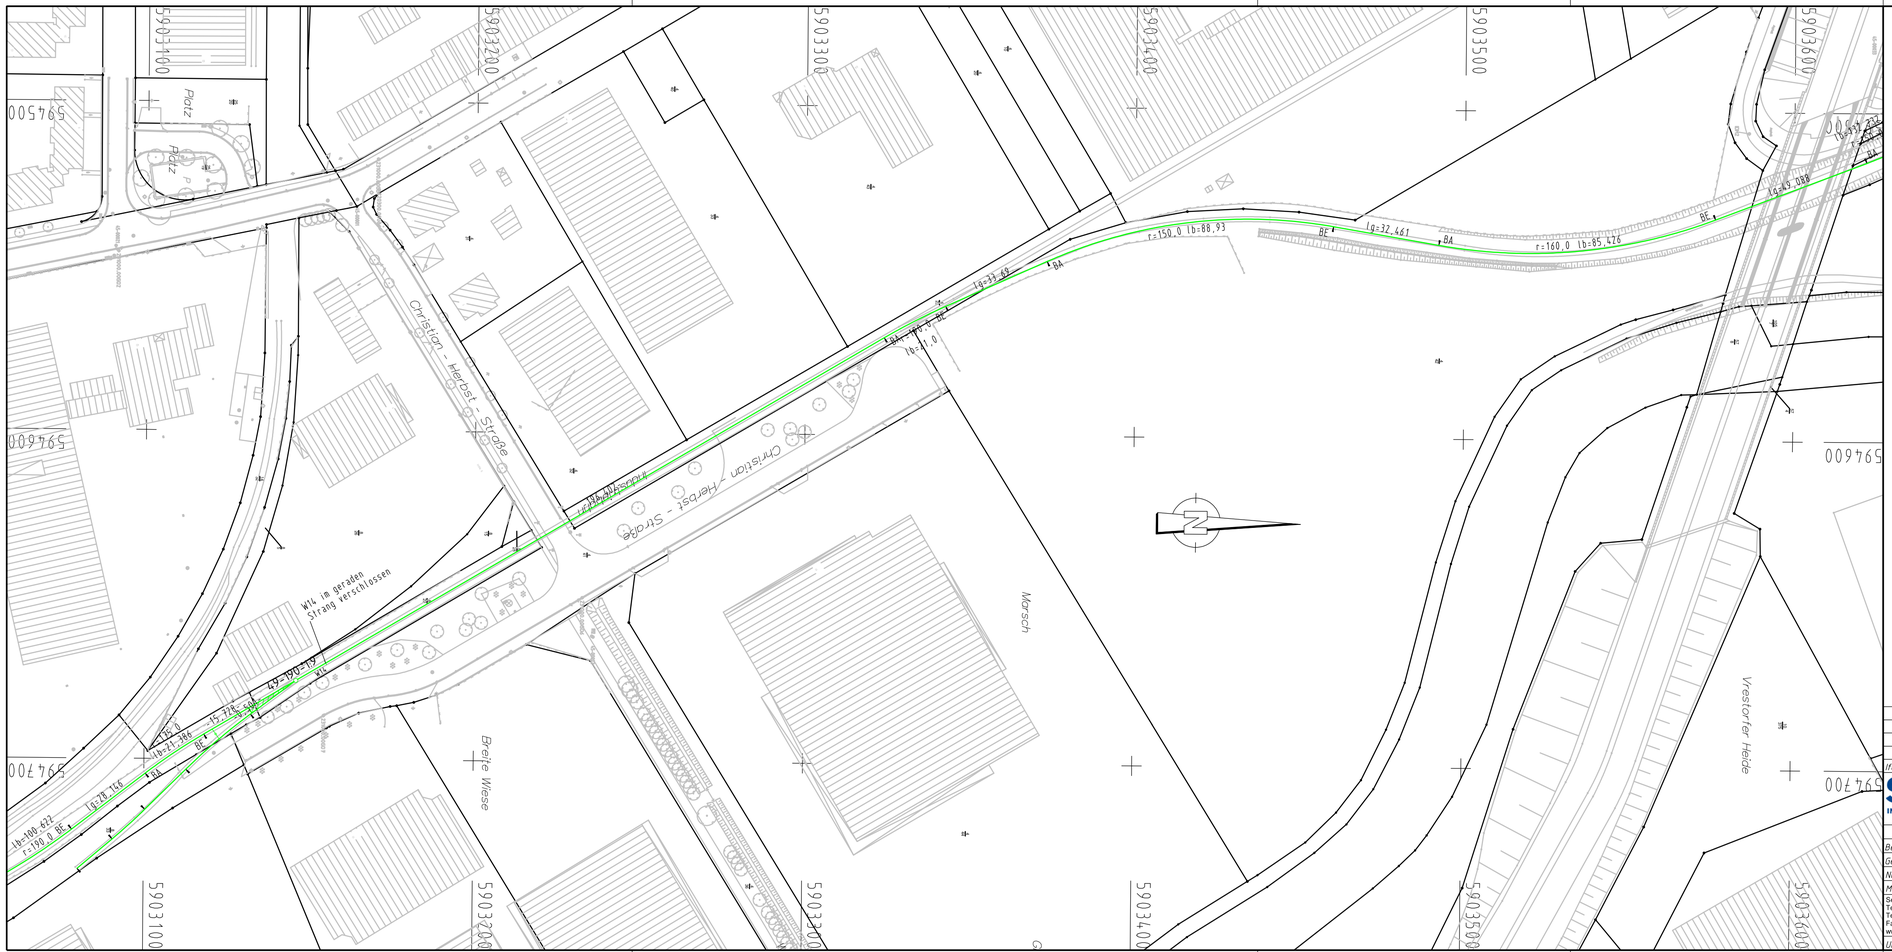

Legende:

- Gleise u Weichen der Industriebahn
- Grundstücksgrenzen
- übrige Topographie

Als Bestandsplan genehmigt:

LEA GmbH Hannover, den .....

lfd.Nr.	Datum	Gz	Nz	Art der Änderung

Sellhorn INGENIEURGESELLSCHAFT

Hafen Lüneburg GmbH
Walter-Böticher-Straße 15 - 21337 Lüneburg

	Datum	Name
Bearb.		
Gepr.		
Norm		

Maßstab 1:1000

Sellhorn Ingenieurgesellschaft mbH
Tellfeld 5, 20459 Hamburg
Tel.: 040-36 12 01 -0
Fax: 040-36 12 01 28
www.sellhorn-hamburg.de

Anschlussgleis West der Hansestadt Lüneburg

Gleislageplan

Blatt 4 Bl.

Urspr. | Höhensystem: | Koordinatensystem: B

CARD/1